



ENTREPLAN 0

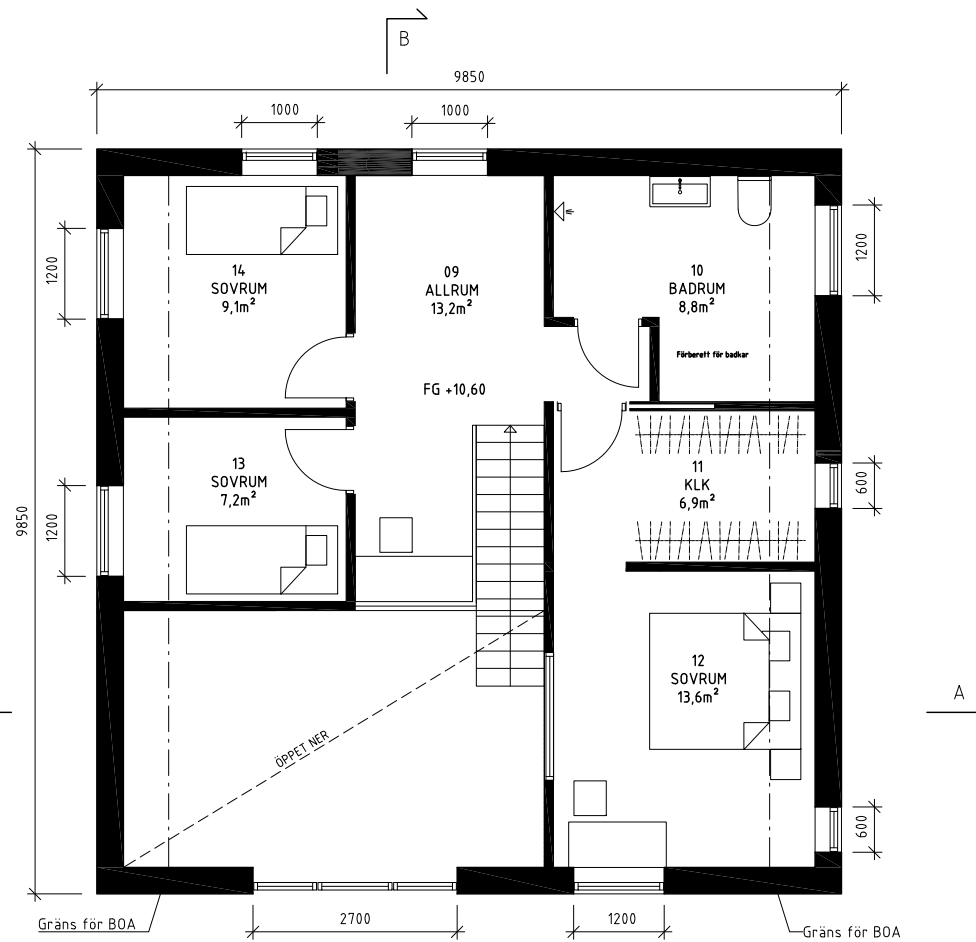

ÖVRE PLAN 1

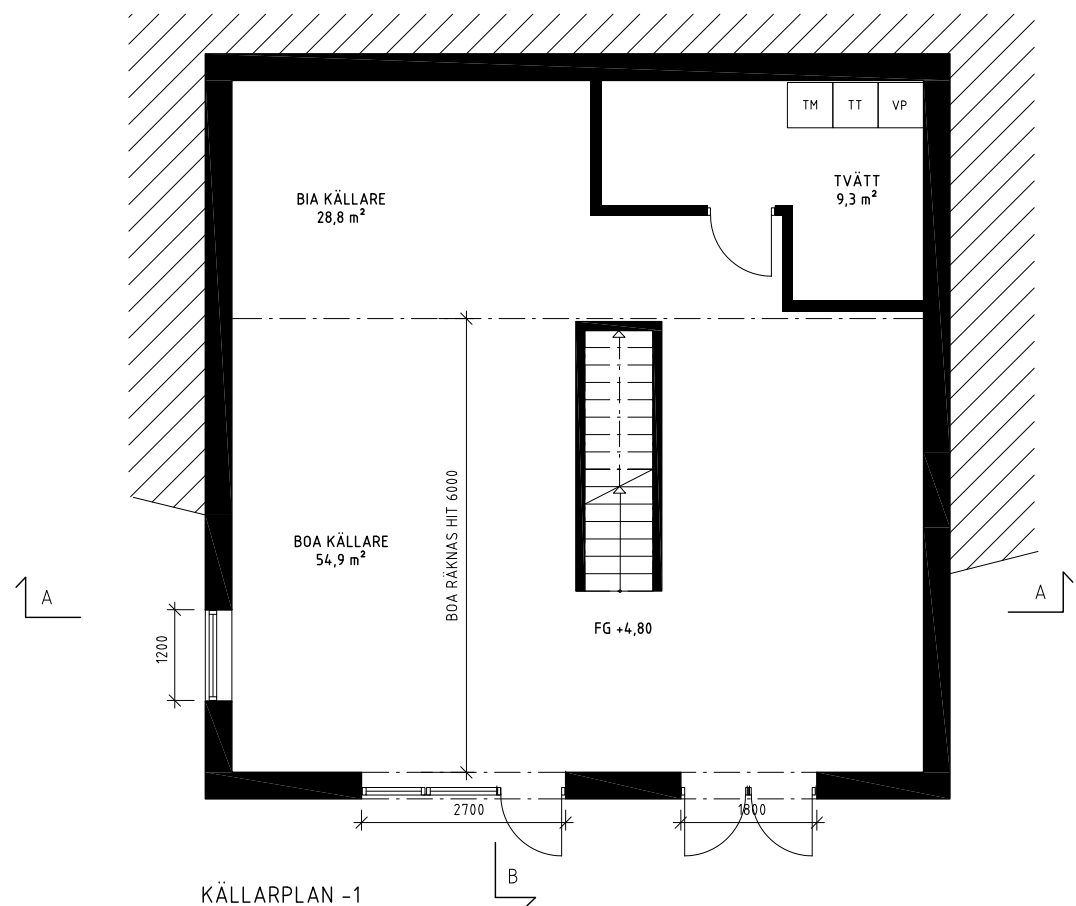

KÄLLARPLAN -1



FÖRKLARINGAR

Alla mått i millimeter.
Plushöjder i meter.

- FG Färdigt golv
- K Kyl
- F Frys
- ST Städsåk
- DM Diskmaskin
- TM Tvättmaskin
- TT Torktumlare
- G Garderob
- VP Värmepanna
- FX Fönsterlittera

FÖRESKRIFTER

HÄNVISNINGAR

- Sektioner: A01-40-2-001
- Fasader: A01-40-3-001 - 003

BET	ANT	ÄNDRINGEN AVSER	DATUM	SIGN
-----	-----	-----------------	-------	------

RELATIONSHANDLING


**sandell
sandberg**

A	sandellsandberg arkitekter AB	Tel. 08 - 506 531 00
K	-	-
V	-	-
E	-	-
L	-	-


UPPDRAG NR	RITAD/KONSTR AV	HANDLÄGGARE
701004	JK	JK
DATUM	ANSVARIG	
2025-05-07	JK	

BELLEVUE
DALARÖ 3:90 och 3:91
HUS A - PLANER

SKALA	NUMMER	BET
1:100 (A3)	A01-40-1-101	

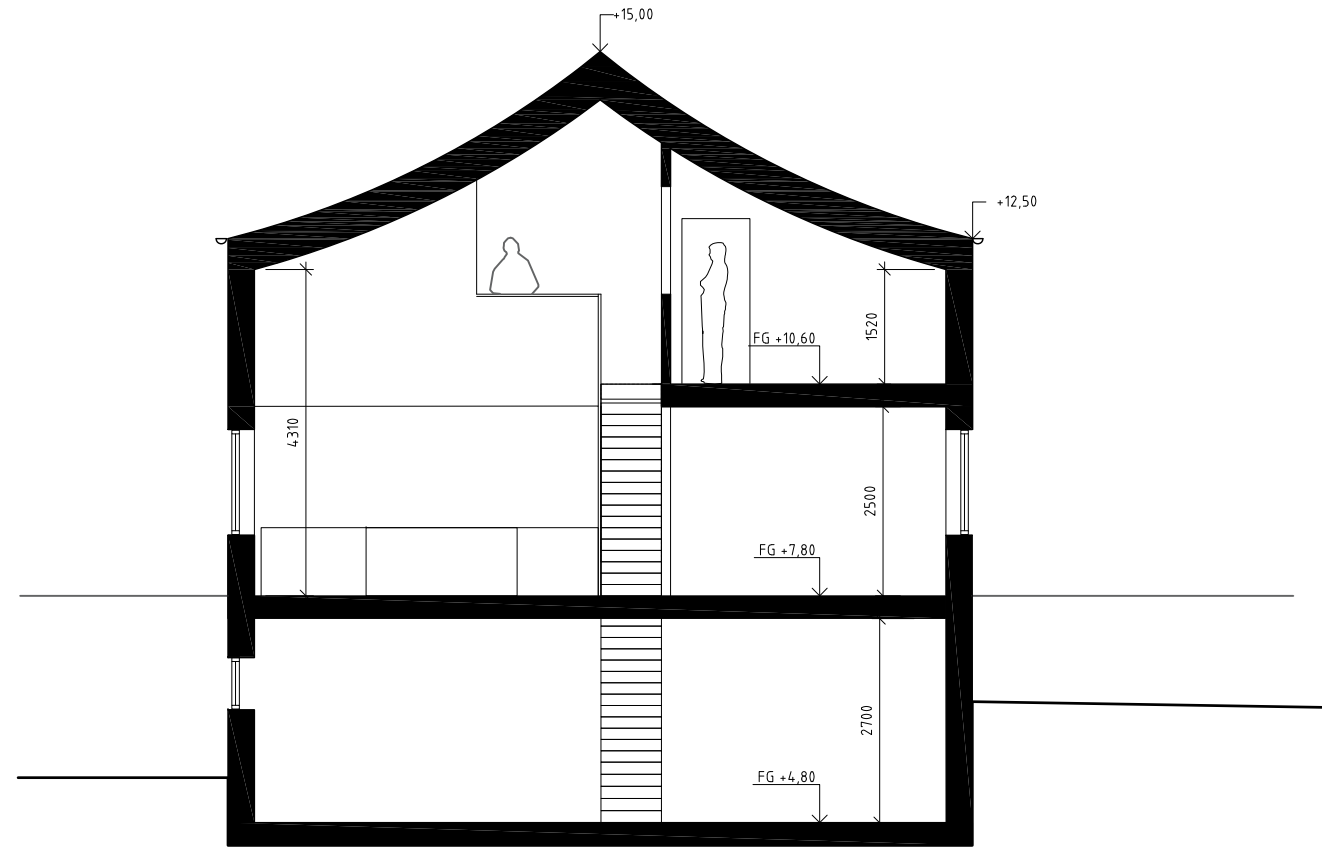

SEKTION A-A

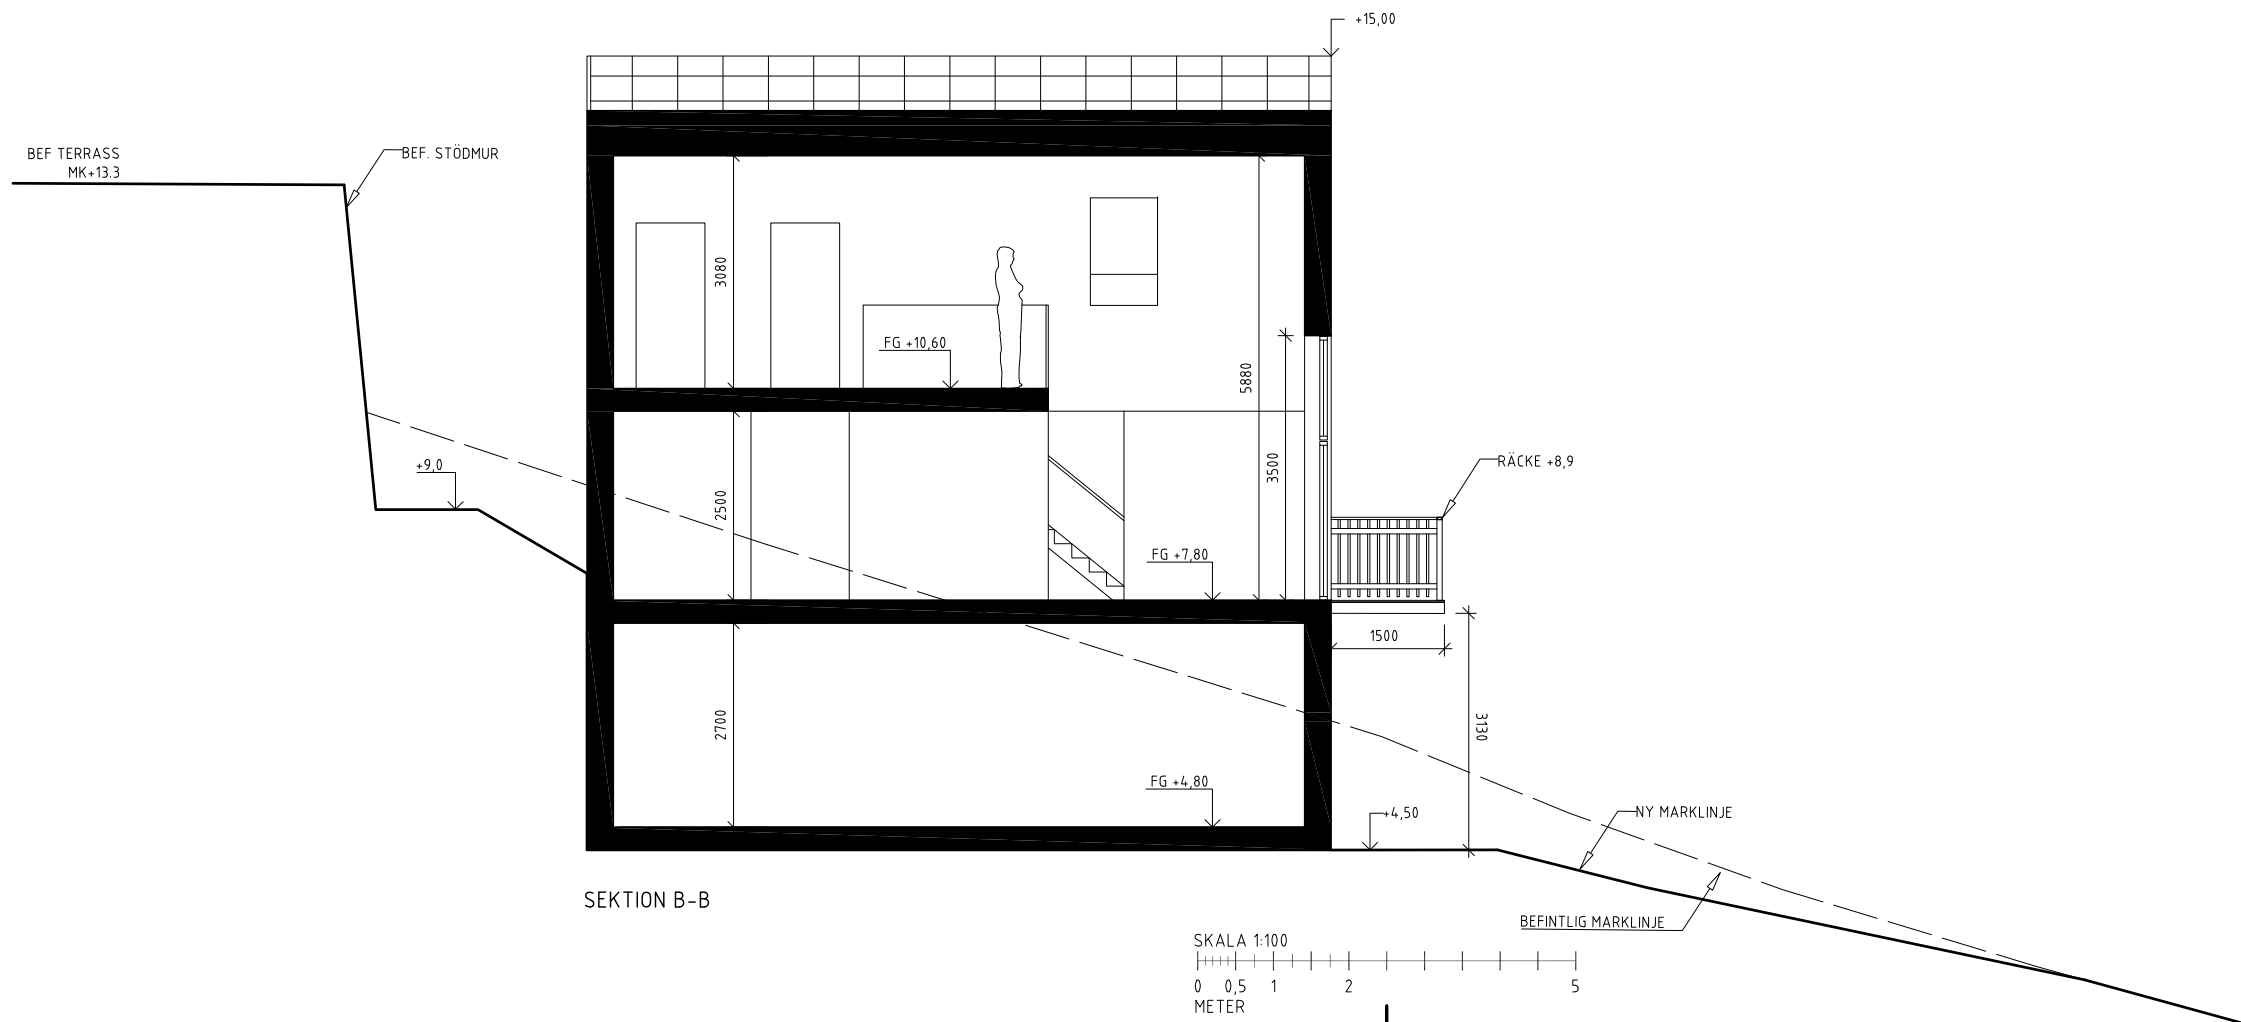

SEKTION B-B



FÖRKLARINGAR

Alla mått i millimeter.
Plushöjder i meter.

FG Färdigt golv

FÖRESKRIFTER

HÄNVISNINGAR

BET	ANT	ÄNDRINGEN AVSER	DATUM	SIGN
-----	-----	-----------------	-------	------

RELATIONSHANDLING

sandell sandberg

<input checked="" type="checkbox"/>	A	sandellsandberg arkitekter AB	Tel. 08 - 506 531 00
<input type="checkbox"/>	K	-	-
<input type="checkbox"/>	V	-	-
<input type="checkbox"/>	E	-	-
<input type="checkbox"/>	L	-	-

UPPDRAG NR 701004	RITAD/KONSTR AV JK	HANDLÄGGARE JK
DATUM 2025-05-07	ANSVARIG FM	

BELLEVUE
DALARÖ 3:90 och 3:91
HUS A- SEKTION A-A, SEKTION B-B

SKALA 1:100 (A3)	NUMMER A01-40-2-001	BET
---------------------	------------------------	-----

FÖRKLARINGAR

Alla mått i millimeter.
Plushöjder i meter.

FG Färdigt golv
MK Murkrön

FÖRESKRIFTER

HÄNVISNINGAR

BET	ANT	ÄNDRINGEN AVSER	DATUM	SIGN
-----	-----	-----------------	-------	------

BYGGLOVSHANDLING

sandell sandberg

☒ A	sandellsandberg arkitekter AB	Tel. 08 - 506 531 00
K	-	-
V	-	-
E	-	-
L	-	-


UPPDRAG NR 701004	BITAD/KONSTR AV FM	HANDLÄGGARE JK
DATUM 2025-05-07	ANSVARIG JK	

BELLEVUE
DALARÖ 3:90 och 3:91
HUS A - FASAD SYDVÄST

SKALA 1:100 (A3)	NUMMER A01-40-3-001	BET
---------------------	------------------------	-----



SKALA 1:100
0 0,5 1 2 5
METER

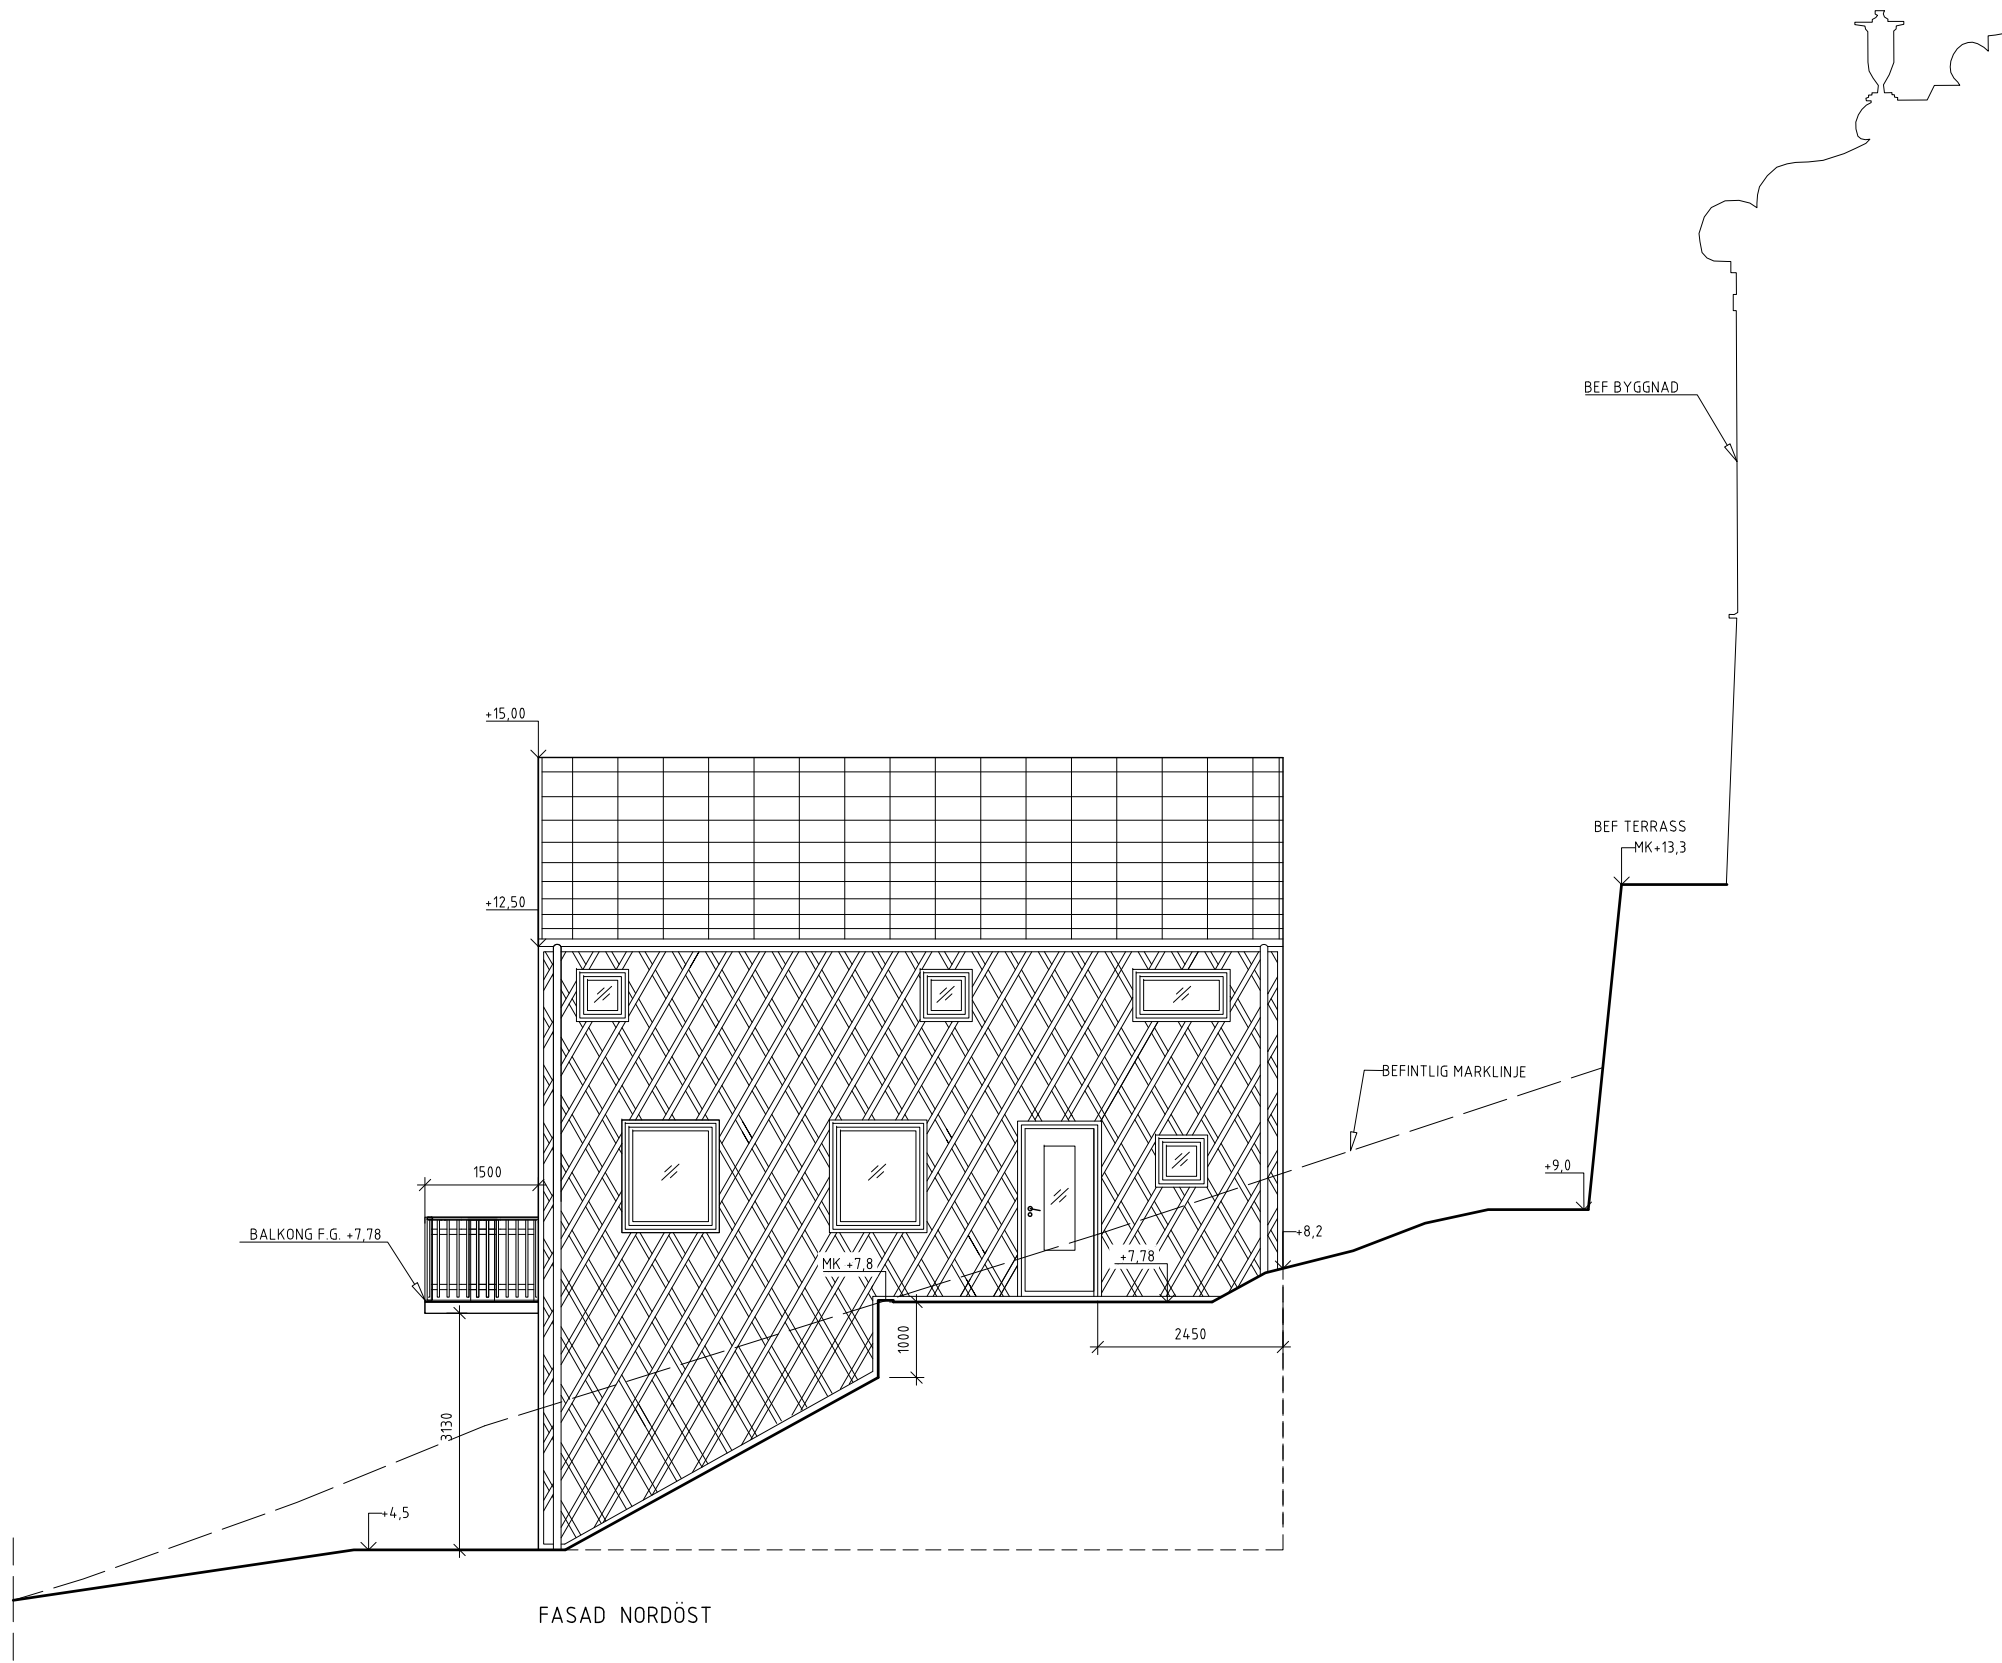

FASAD NORDÖST



FÖRKLARINGAR

Alla mått i millimeter.
Plushöjder i meter.

FG Färdigt golv
MK Murkrön

FÖRESKRIFTER

HÄNVISNINGAR

BET	ANT	ÄNDRINGEN AVSER	DATUM	SIGN
-----	-----	-----------------	-------	------

RELATIONSHANDLING


sandell sandberg

☒ A	sandellsandberg arkitekter AB	Tel. 08 -566 531 00
K	-	-
V	-	-
E	-	-
L	-	-


UPPDRAG NR 701004	RITAD/RÖNSTR AV FM	HANDLAGGARE JK
DATUM 2025-05-07	ANSVARIG JK	

BELLEVUE
DALARÖ 3:90 och 3:91
HUS A - FASAD NORDÖST

SKALA 1:100 (A3)	NUMMER A01-40-3-002	BET
---------------------	------------------------	-----

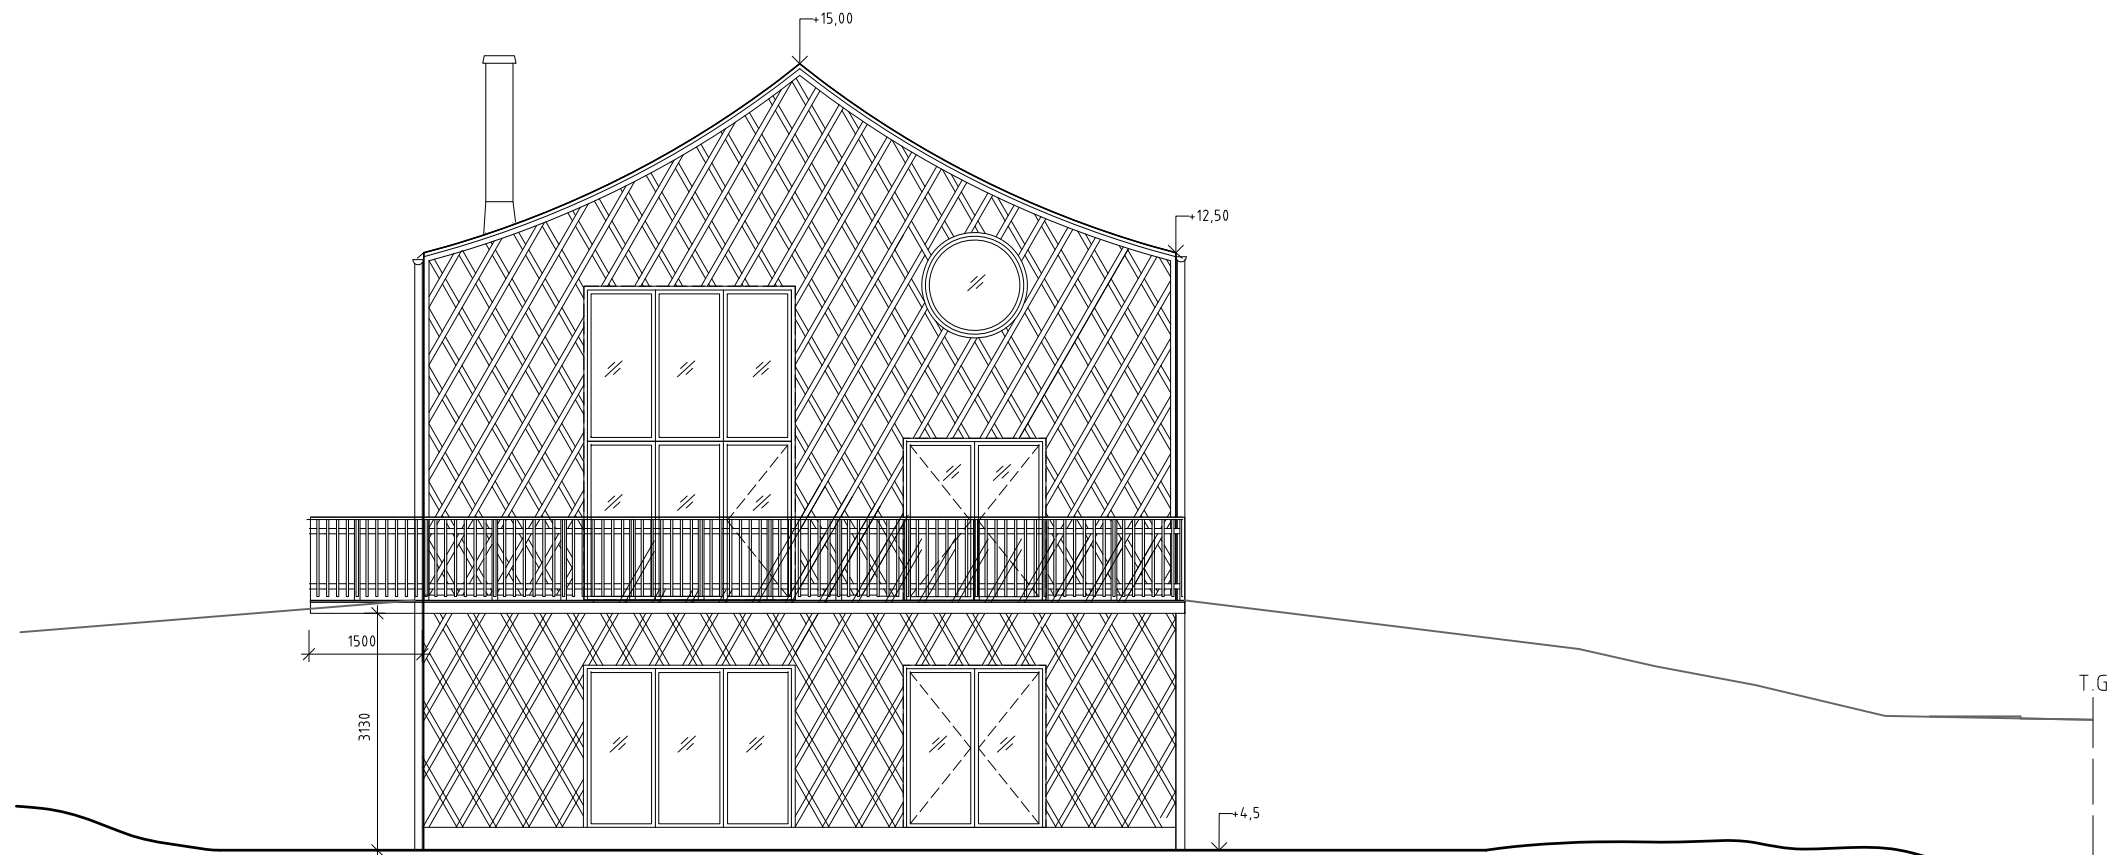

FASAD SYDÖST

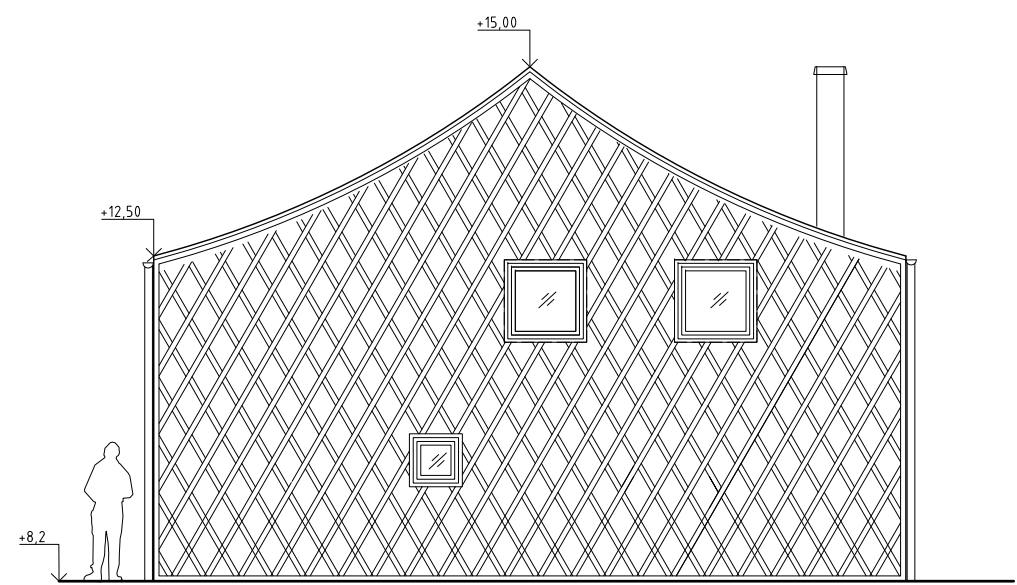

FASAD NORDVÄST



FÖRKLARINGAR

Alla mått i millimeter.
Plushöjder i meter.

TG Tomtgräns

FÖRESKRIFTER

HÄNVISNINGAR

BET	ANT	ÄNDRINGEN AVSER	DATUM	SIGN
-----	-----	-----------------	-------	------

RELATIONSHANDLING

sandell sandberg

A	sandellsandberg arkitekter AB	Tel. 08 - 506 531 00
K	-	-
V	-	-
E	-	-
L	-	-

UPPDRAG NR 701004	RITAD/KONSTR AV FM	HANDLÄGGARE JK
DATUM 2025-05-07	ANSVARIG JK	

BELLEVUE
DALARÖ 3:90 och 3:91
HUS A - FASAD SYDÖST, NORDVÄST

SKALA 1:100 (A3)	NUMMER A01-40-3-003	BET
---------------------	------------------------	-----